

## 暫定用途地域解消にかかる都市計画変更について(R1.8 都市計画課)

### 1 概要

- 市内 6 地区の暫定用途地域については、土地区画整理事業の立ち上げのほか、愛知県がH28.2 月に策定した「暫定用途地域解消を目指す施策ガイドライン（以下「GL」という。）」を用い、H28 から順次地元意見交換会を開催するなど、解消に向けて取り組んできた。
- ①岩崎町新ラ田・北高上ほか地区のうち「検討区域 A」（以下「岩崎 A 地区」という。）及び②梅森町北田面地区（以下「梅森地区」という。）において、GLに基づく地権者の 2/3 以上の合意を得たため、年内を目標に**第一種低層住居専用地域及び現状の都市基盤施設のまま、建蔽率を 30%から 60%、容積率を 50%から 100%に変更する**都市計画変更を行う。

### 2 経緯

- 土地区画整理事業によるまちづくりを前提に、「暫定用途地域」として S47 に第一種住居専用地域（H8 から第一種低層住居専用地域）、建蔽率 30%、容積率 50%に指定
- 周辺は土地区画整理事業や開発事業により市街地化が進行
- 梅森地区では土地区画整理事業の検討（H19～H27）も現在休止中
- 県内各市町において暫定用途地域が残存しており、厳しい土地利用規制が続くことを懸念した県により、R7 までの期間限定で、都市計画変更の基準を緩和した GL を策定
- 暫定用途の解消に向けた地元意見交換会を H28 から実施（岩崎 A：3 回、梅森：4 回）
- 意見交換をうけ、第一種低層住居専用地域及び都市基盤施設は現状のまま、**建蔽率を 60%、容積率を 100%に変更する方針**について合意収集を開始
- 岩崎 A 地区は H30/12 末までに、梅森地区は R1/5 末までに**地権者の 2/3 以上が合意**

### 暫定用途地域合意状況

①岩崎A地区(約3.0ha)		
対象52人	合意率	回答率
人数	69.2%	69.2%
面積(m <sup>2</sup> )	72.2%	72.2%

②梅森地区(約4.6ha)		
対象119人	合意率	回答率
人数	68.9%	87.4%
面積(m <sup>2</sup> )	75.7%	94.2%

※合意率は対象者全体に対してのもの

### 3 変更によるメリット・デメリット

#### 【地権者のメリット】

- 民間開発の分譲時に、分割できる宅地数が増える
- 民間開発が行いやすくなり、未接道の解消が期待できる
- 将来、建替えや増築を行うときに選択の幅が広がる
- 敷地面積に対し、利用可能な建築面積が増えることで資産価値が高まる

#### 【地権者のためのデメリット】

- 将来、建替えや増築が行われれば今より建物が密集する
- 資産価値が高まれば、それに伴い固定資産税や都市計画税は上昇すると予測される

#### ⇒市にとって

- 低・未利用地の解消及び人口増が期待されるとともに、**税収の増加が期待される。**
- 隣接する区域と建蔽率・容積率が統一されるため、**一体的な街づくりが期待できる。**


### 4 今後の想定スケジュール

R1/6/19	土地利用会議
R1/7/16	都市計画法第 16 条に基づく説明会（日進市民会館小ホール・参加者 16 名）
R1/8/2	<b>日進市都市計画審議会（本日）</b>
R1/8	愛知県との事前協議
R1/10	都市計画法第 17 条に基づく縦覧
R1/11	日進市都市計画審議会への諮問・答申
R1/11～12	愛知県知事協議
R1/12 末目標	<b>都市計画変更告示</b>

### 5 現況の航空写真

①岩崎 A 地区（約 3.0ha）

②梅森地区（約 4.6ha）

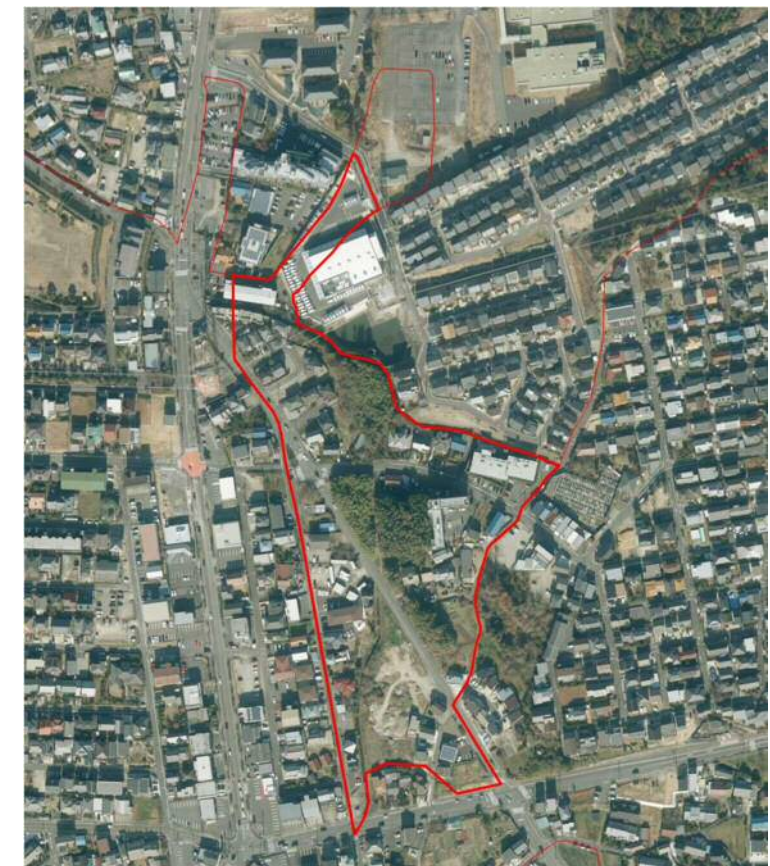

### 県内の暫定用途地域取り組み状況

時点	市町数	地区数	面積
H26.3	29	73	約800ha
H28.2	29	77	約730ha
H30.3末	26	63	約580ha
H31.3末	23	52	約550ha

(H31.3末現在)

地区数の多い上位市町村	
豊川市	6 地区
1 日進市	→日進北部を含むと7地区
3 阿久比町 南知多町	5 地区
5 津島市 みよし市	4 地区

面積の広い上位市町村	
1 豊田市	71.6 ha
2 豊川市	66.7 ha
3 日進市	59.6 ha
→日進北部を含むと90.8ha	
4 北名古屋市	41.6 ha
5 阿久比町	35.8 ha
6 みよし市	33.8 ha

⇒いずれも**県内で上位**



縮尺 1/10,000  
 都市計画区域名 名古屋都市計画  
 市町村名 日進市  
 地区名 梅森町新田・北高上地区

1:10,000 地形図


令和元年8月2日  
 令和元年度第1回  
 都市計画審議会  
 資料No. 3-1

# 名古屋都市計画区域 日進市都市計画図




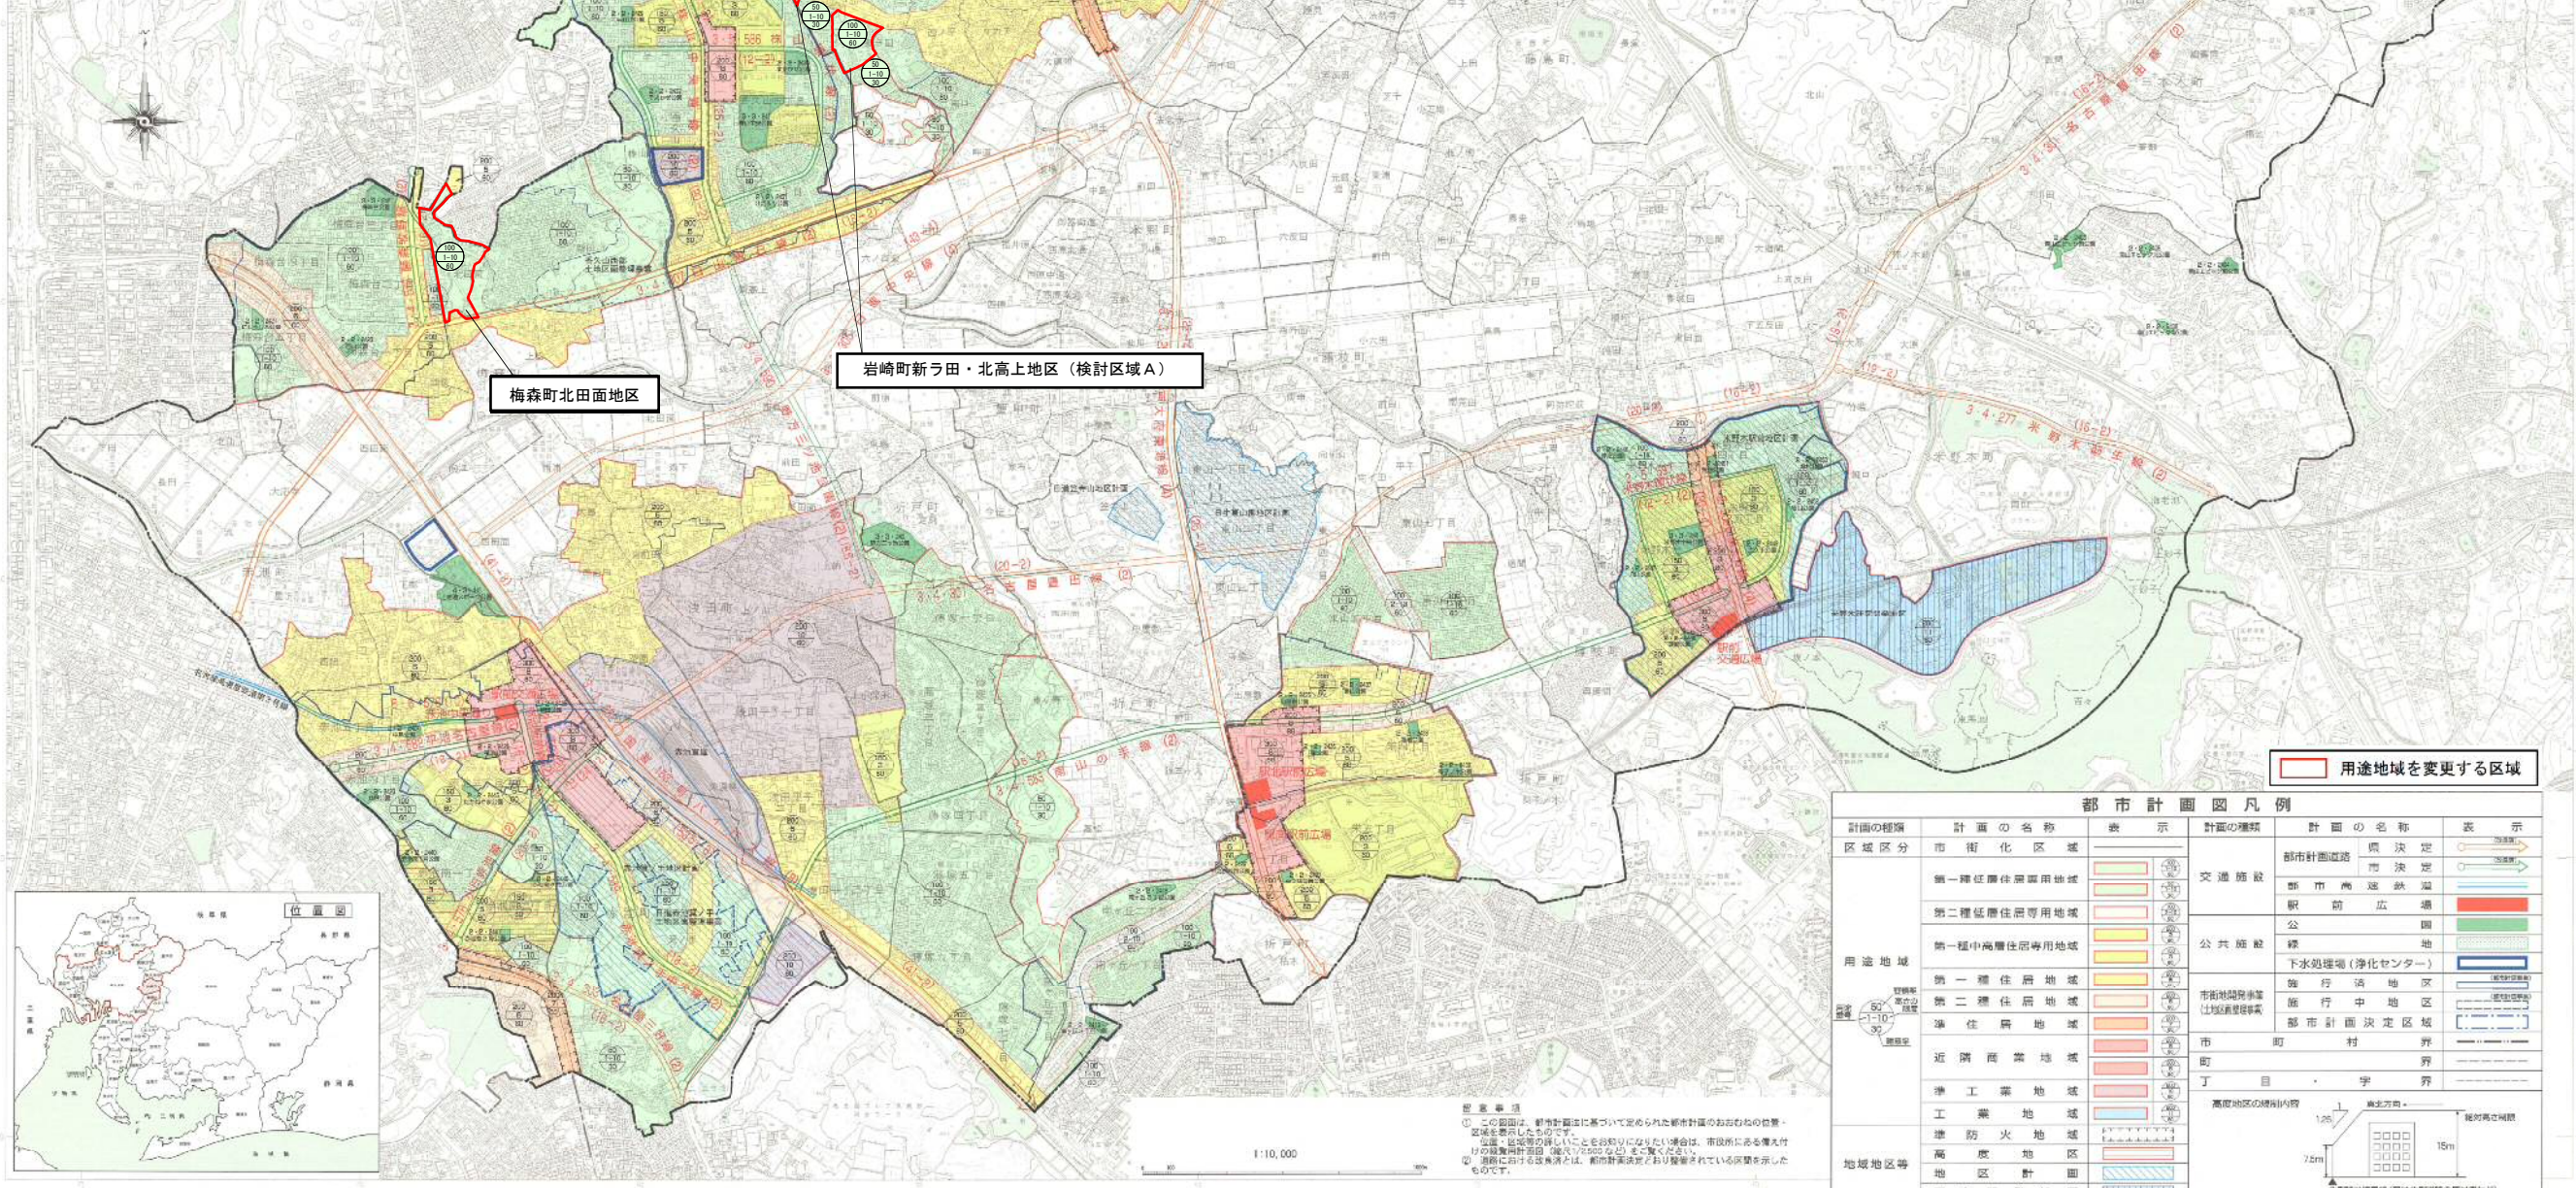

### 都市計画図凡例


日進市





# 新旧用途地域対照図

岩崎町新ラ田・北高上地区【検討区域A】

縮尺 S=1/2500

令和元年8月2日  
令和元年度第1回  
都市計画審議会  
資料No. 3-1

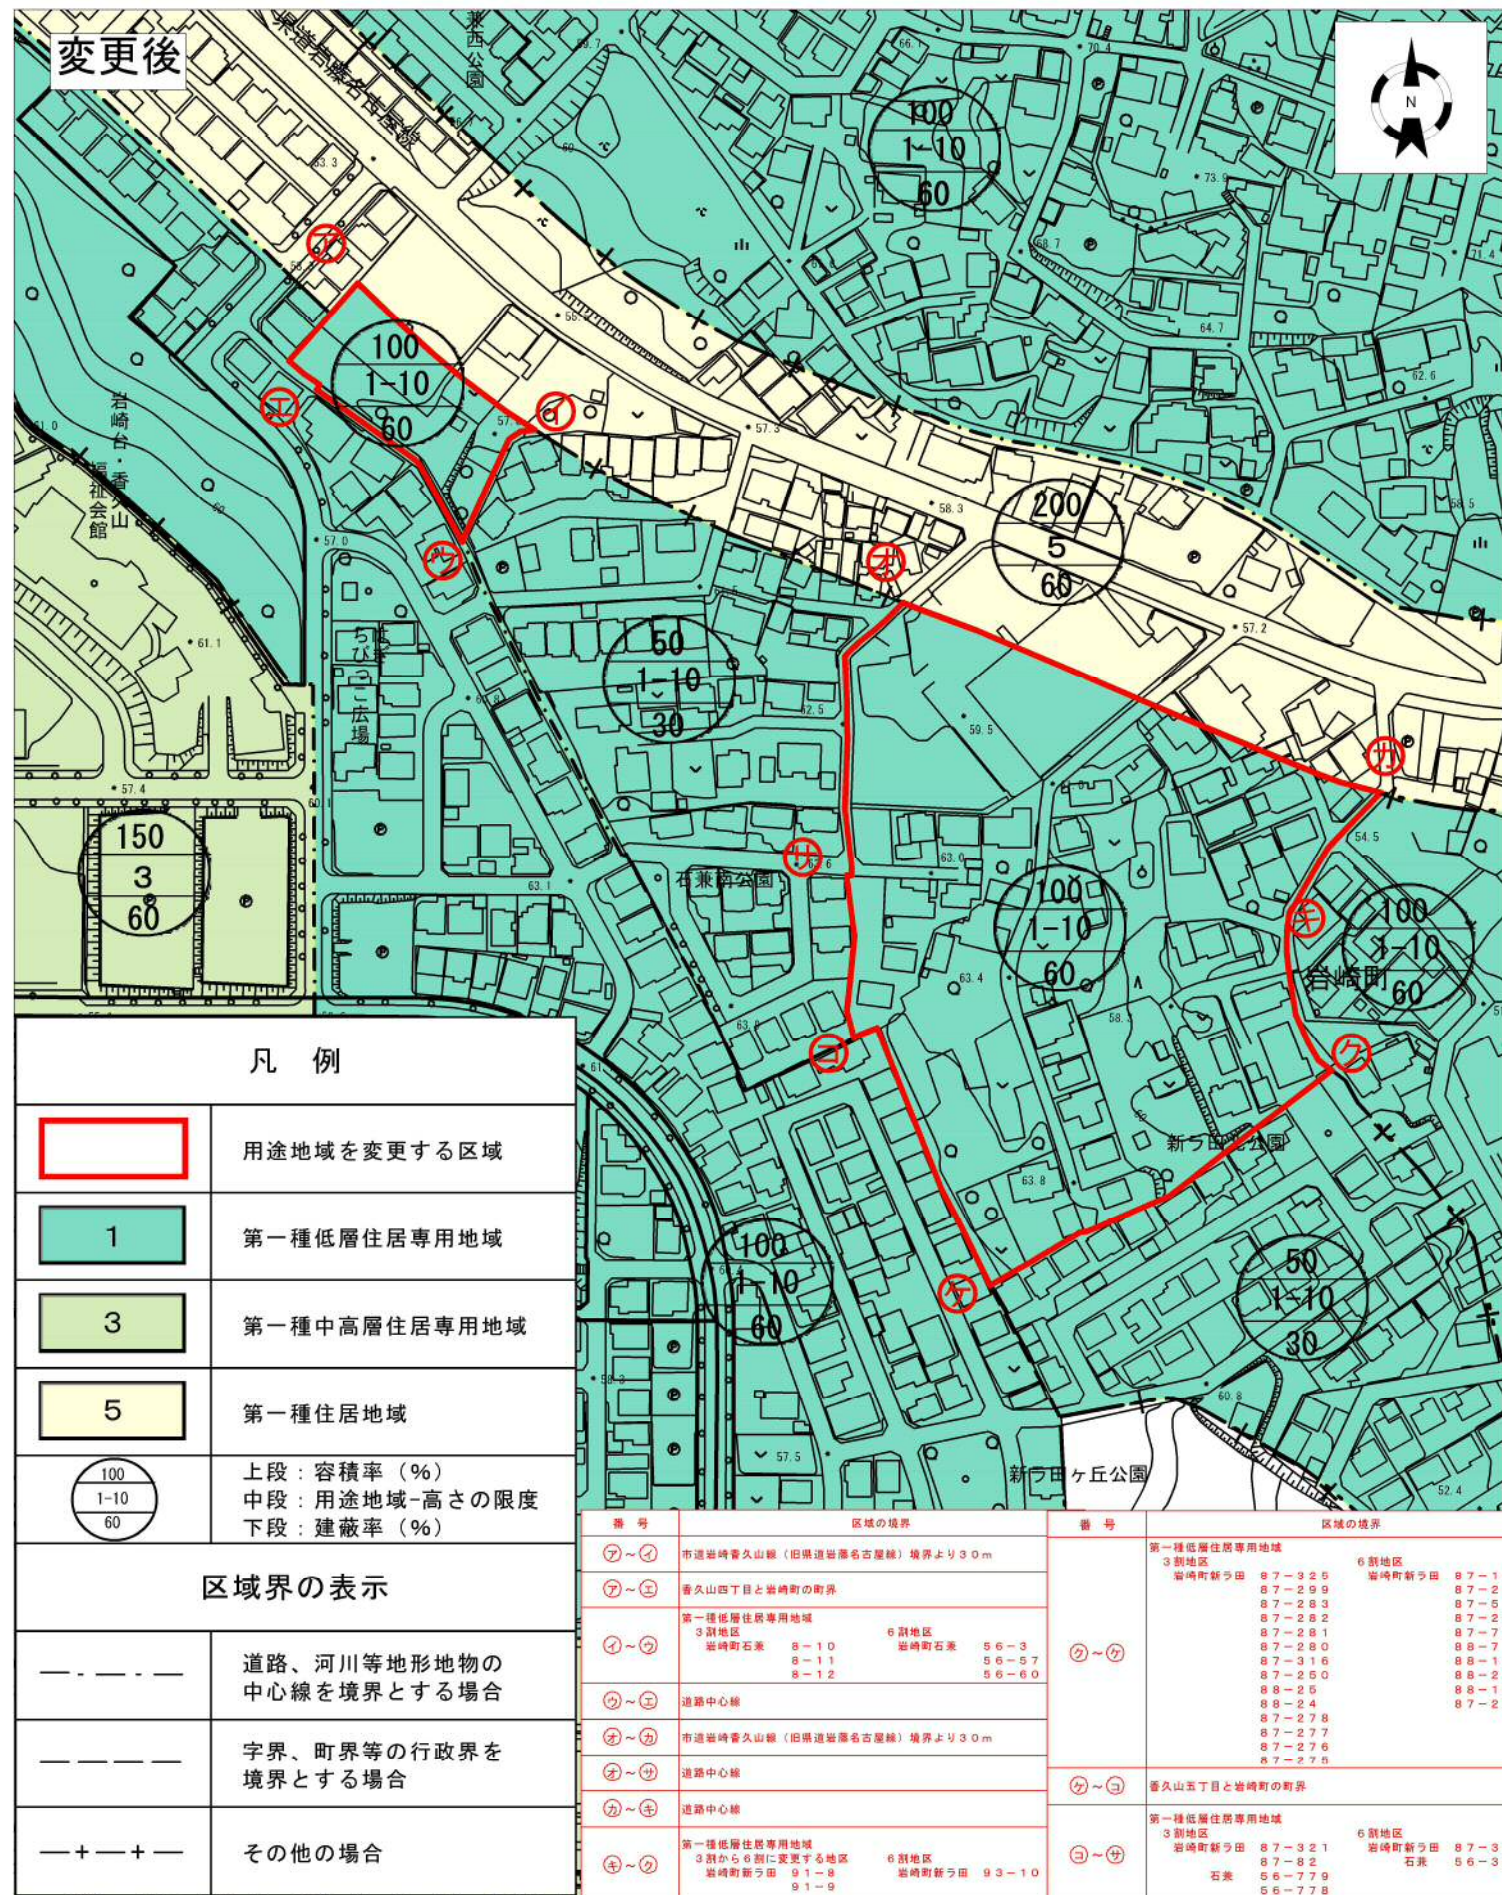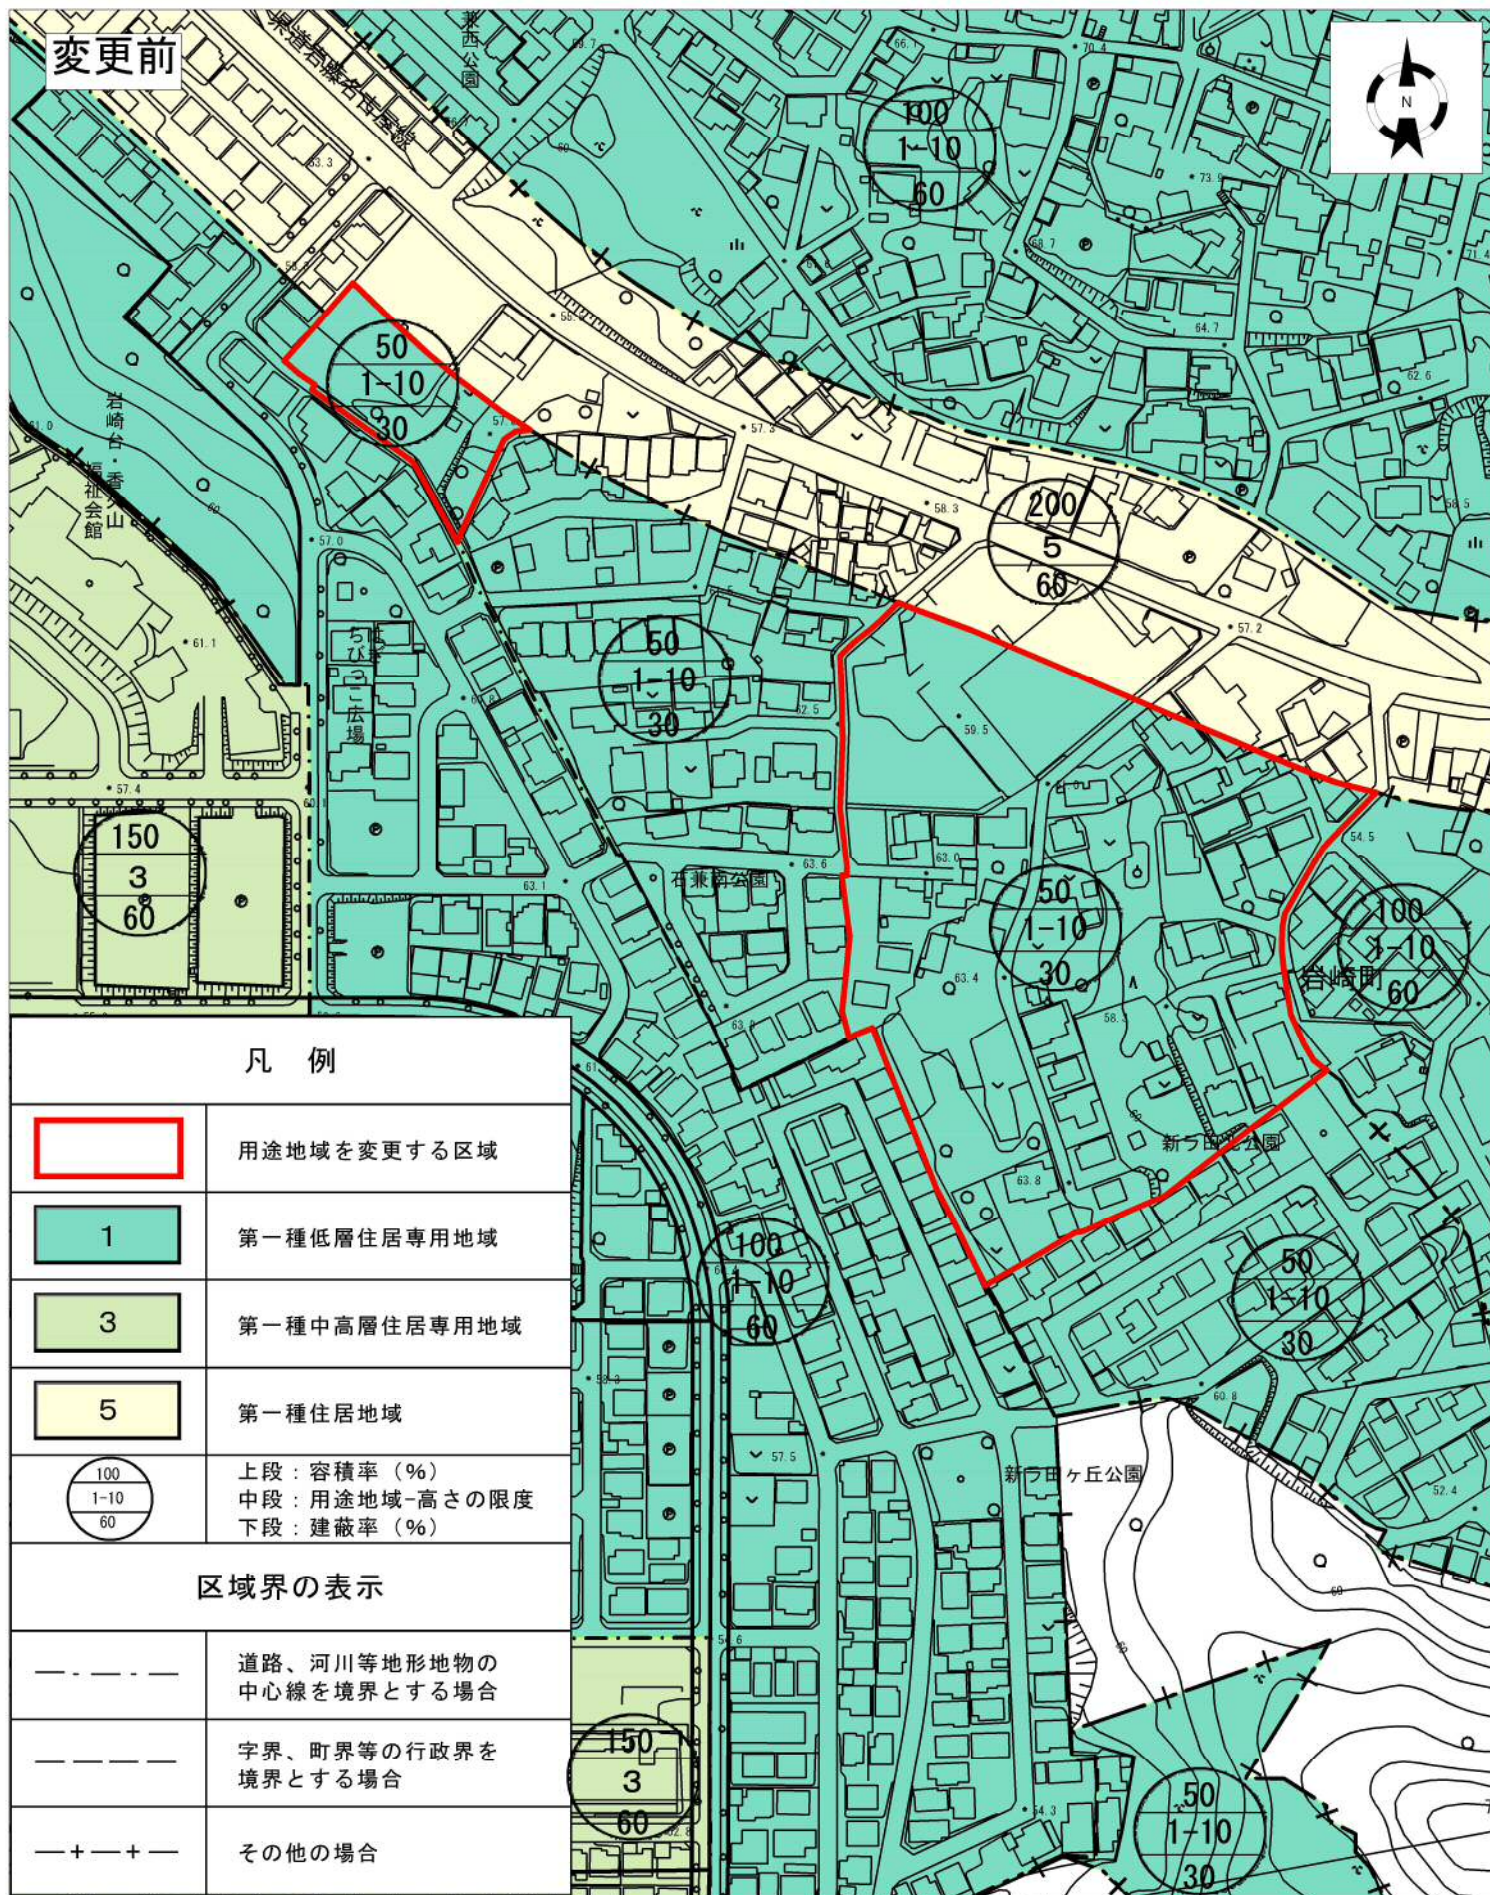



# 新旧用途地域対照図

梅森町北田面地区

縮尺 S=1/2500

令和元年8月2日  
令和元年度第1回  
都市計画審議会  
資料No. 3-1

